

DRAWING MADE IN THIRD ANGLE PROJECTION

THIS DRAWING IS UNPUBLISHED. RELEASED FOR PUBLICATION
© COPYRIGHT ALL RIGHTS RESERVED.


LOC AD DIST 39

REVISIONS					
P	F	ZONE	LTR	DESCRIPTION	DATE	APPROVED
	✓		M2	REVISED PER ECO-11-005140	31MAR11	HMR

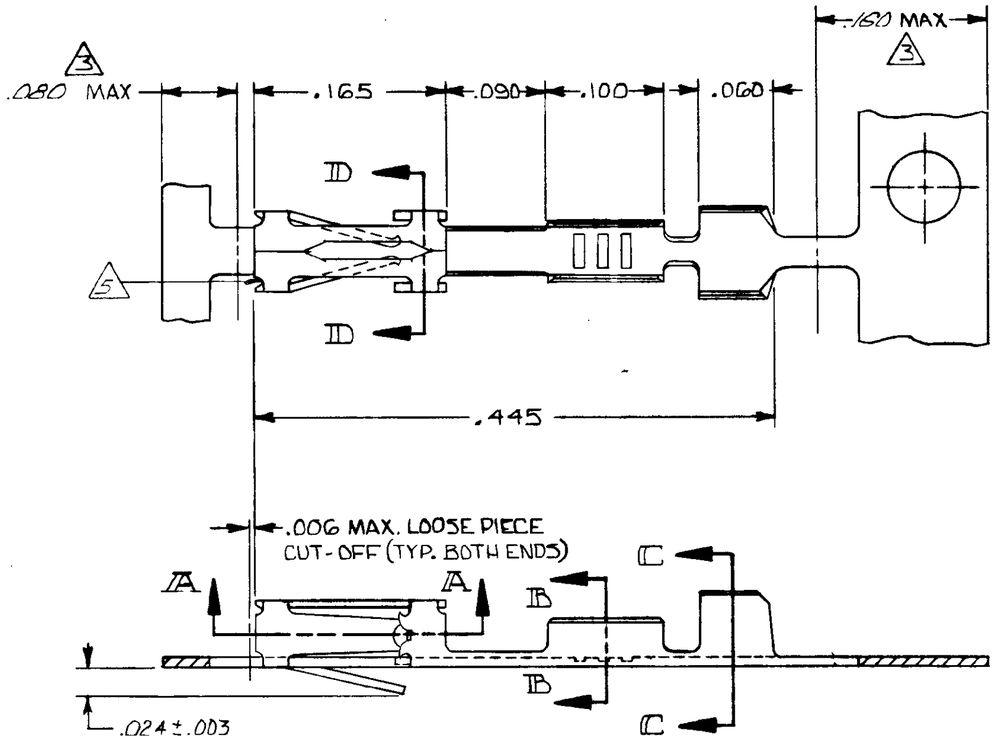


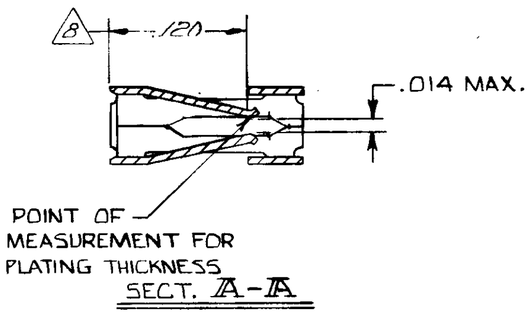


SECT. Ⓐ-Ⓐ

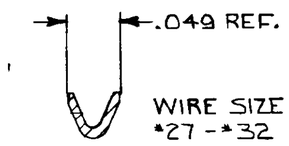

SECT. Ⓑ-Ⓑ

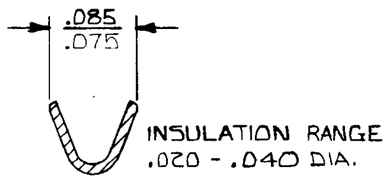

SECT. Ⓒ-Ⓒ

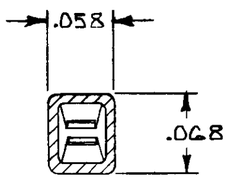

SECT. Ⓓ-Ⓓ

1. .000030 GOLD ON CONTACT AREA, GOLD FLASH ON REMAINDER, OVER .000050 NICKEL.
2. .000015 GOLD ON CONTACT AREA, GOLD FLASH ON THE REMAINDER, OVER .000050 NICKEL.
3. GOLD PLATING NOT REQUIRED IN THIS AREA.
4. .000100-.000200 BRIGHT TIN OVER .000030 NICKEL.
5. CUT OUTS ON BOX AT MANUFACTURER'S OPTION.
6. .000050 GOLD ON CONTACT AREA, GOLD FLASH ON THE REMAINDER, OVER .000050 NICKEL.
7. .000015 GOLD ON CONTACT AREA, .000050 NICKEL OVER THE ENTIRE TERMINAL
8. POINT OF MEASUREMENT FOR PLATING THICKNESS (INSIDE BEAMS).
9. OBSOLETED PART NUMBER.
10. SUPERSEDED BY 102917-2.
11. OBSOLETE PARTS: OBSOLETE CIS STREAMLINING PER D.RENAUD/D.SINISI

OBSOLETE	~~1~~ 5 ~~4~~	4	~~1-102917-3~~
11 OBSOLETE	~~1-102917-2~~	6	1-102917-1
	102917-6	2	102917-5
OBSOLETE	~~102917-4~~	4	~~102917-3~~
	102917-2	1	102917-1
	LOOSE PIECE PART NO.	FINISH	PART NO

UNLESS OTHERWISE SPECIFIED DIMENSIONS ARE IN INCHES.
TOLERANCES ON:
DECIMALS ± .005
ANGLES ±

MATERIAL
BERYLLIUM COPPER .008 THK.

FINISH
SEE TABLE

CONTRACT NO

DR L. A. Cook 3/15/82

CHK [signature] 3/15/82

APPD K. Christ 3/25/82

APPD [signature] 3/26/82

DSGN APPD

OTHER APPD

TE Connectivity

NAME
CONTACT, FEMALE, MOD IV, CRIMP SNAP-IN

SIZE	FSCM NO	DRAWING NO
C	00779	102917

SCALE ____ SHEET 1 OF 1

CUSTOMER DRAWING

102917


Компания «ЭлектроПласт» предлагает заключение долгосрочных отношений при поставках импортных электронных компонентов на взаимовыгодных условиях!

Наши преимущества:

- Оперативные поставки широкого спектра электронных компонентов отечественного и импортного производства напрямую от производителей и с крупнейших мировых складов;
- Поставка более 17-ти миллионов наименований электронных компонентов;
- Поставка сложных, дефицитных, либо снятых с производства позиций;
- Оперативные сроки поставки под заказ (от 5 рабочих дней);
- Экспресс доставка в любую точку России;
- Техническая поддержка проекта, помощь в подборе аналогов, поставка прототипов;
- Система менеджмента качества сертифицирована по Международному стандарту ISO 9001;
- Лицензия ФСБ на осуществление работ с использованием сведений, составляющих государственную тайну;
- Поставка специализированных компонентов (Xilinx, Altera, Analog Devices, Intersil, Interpoint, Microsemi, Aeroflex, Peregrine, Syfer, Eurofarad, Texas Instrument, Miteq, Cobham, E2V, MA-COM, Hittite, Mini-Circuits,General Dynamics и др.);

Помимо этого, одним из направлений компании «ЭлектроПласт» является направление «Источники питания». Мы предлагаем Вам помощь Конструкторского отдела:

- Подбор оптимального решения, техническое обоснование при выборе компонента;
- Подбор аналогов;
- Консультации по применению компонента;
- Поставка образцов и прототипов;
- Техническая поддержка проекта;
- Защита от снятия компонента с производства.

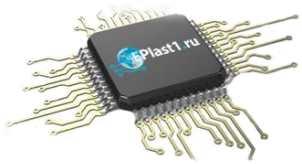

Как с нами связаться

Телефон: 8 (812) 309 58 32 (многоканальный)
Факс: 8 (812) 320-02-42
Электронная почта: org@eplast1.ru
Адрес: 198099, г. Санкт-Петербург, ул. Калинина, дом 2, корпус 4, литера А.