


DWG NO.	DO NOT SCALE	METRIC	3rd ANGLE PROJECTION
	DIMENSIONS IN mm.		

REQ. PER ASSY	ITEM	DESCRIPTION	MATERIAL	FINISH

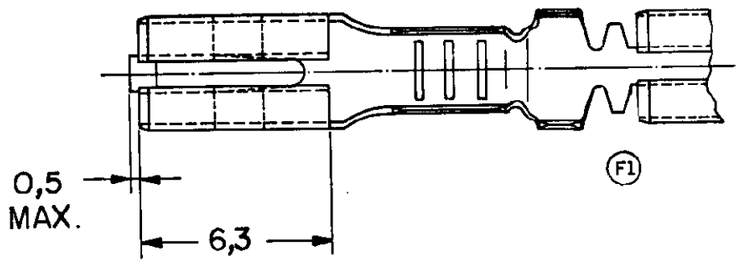


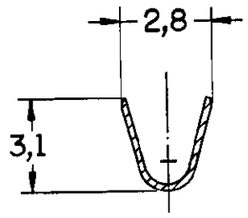


SECÇÃO A-A
SECTION

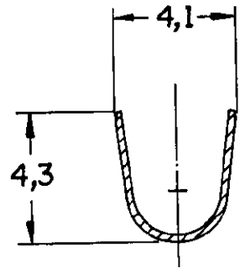

SECÇÃO B-B
SECTION

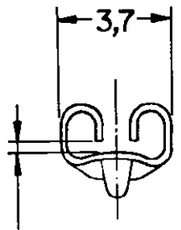

PARA **TAB** DE 0,8
ESPESSURA.
FOR 0,8 TAB.

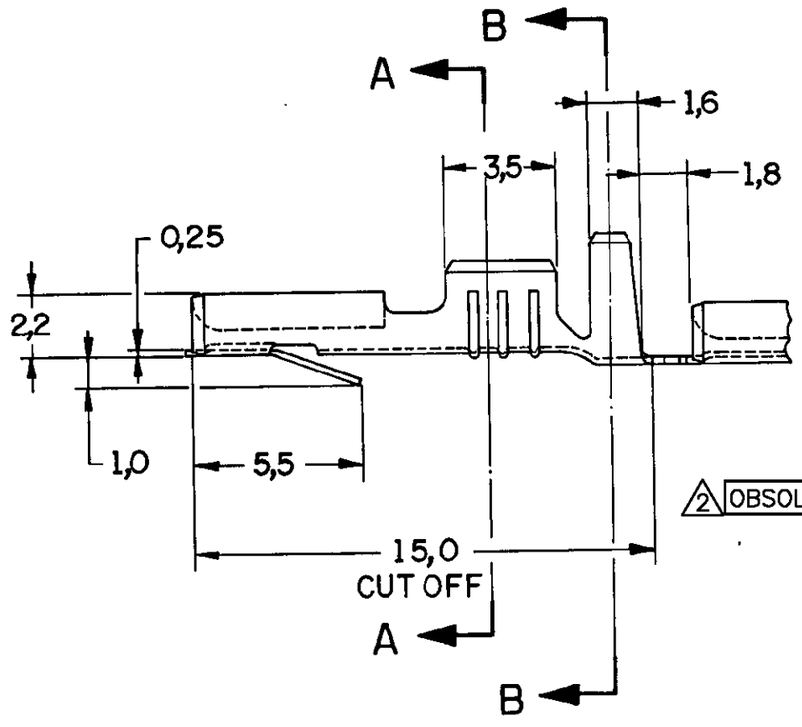

F1 F 1- LOOSE PIECE: VER DESENHO 880680
LOOSE PIECE: SEE DRAWING.

2 OBSOLETE PARTS: OBSOLETE CIS STREAMLINING PER D.RENAUD/D.SINISI

2 OBSOLETE

FINISH	MATERIAL	PART NUMBER
PRÉ ESTANHADO	BRONZE FOSFOROSO	~~6~~
PRÉ ESTANHADO	LATÃO	880635 -5
F1 —/—	BRONZE FOSFOROSO	INATIVO -4
		880635 -3
		INATIVO ~~2~~
F1 —/—	LATÃO	880635 -1

CUSTOMER DWG
for REFERENCE ONLY

THIS DRAWING IS UNPUBLISHED RELEASED FOR PUBLICATION 19
© COPYRIGHT 19 BY AMP DO BRASIL LTDA S.P. ALL INTERNATIONAL RIGHTS RESERVED AMP PRODUCTS MAY BE COVERED BY U.S. AND FOREIGN PATENTS AND/OR PATENTS PENDING.

TOLERANCES UNLESS OTHERWISE STATED
DEC. ± 0,3
ANGLES ± 1°

INS. DIA. RANGE	WIRE RANGE	SCALE
2,2 - 2,7 mm	>1,0 - 1,5 mm²	—/—

DR. N.C. LAPRESA 02-JUL-93
CHK. J.R. 22-JUL-93
DE. H.R. 22.JUL.93
APP.

AMP do BRASIL LTDA.
São Paulo, Brasil

DESCRIPTION .110 SERIES RECEPTACLE FASTIN - FASTON

ISS	REVISION RECORD	ECN	DR / CHK	DATE
F2	REVISED PER ECO-09-026444		KK / AEG	26NOV09
F1	REVISED BY	~~08998~~	DAR / [illegible]	01-APR-96
F	ADICIONADO NOTA 2	321/93	NCL /	26.AUG.93
E	REDRAWN WITH CHANGE 2	099/93	NCL /	19-JUL-93

A3 | DWG NO C 880635 | SHEET 1 OF 1

ООО «НИОКРсистемс» - это оперативные поставки широкого спектра электронных компонентов отечественного и импортного производства напрямую от производителей и с крупнейших мировых складов. Реализуемая нашей компанией продукция насчитывает более полумиллиона наименований.

Благодаря этому наша компания предлагает к поставке практически не ограниченный ассортимент компонентов как оптовыми, мелкооптовыми партиями, так и в розницу.

Благодаря развитой сети поставщиков, помогаем в поиске и приобретении экзотичных или снятых с производства компонентов.

Наша компания это:

- Гарантия качества поставляемой продукции
- Широкий ассортимент
- Минимальные сроки поставок
- Техническая поддержка
- Подбор комплектации
- Индивидуальный подход
- Гибкое ценообразование
- Работаем по 275 ФЗ

ООО «НИОКР СИТЕМС»
Москва, 125362, Россия, ул. Вишневая, д. 9, к. 1, Блок 104 а и 104 в

Телефон: 8 (495) 268-14-82
Email: n@nsistems.ru

ИНН: 7735154786
ОГРН: 1167746717709