THIS DRAWING IS UNPUBLISHED. RELEASED FOR PUBLICATION -,- .
© COPYRIGHT - By - ALL RIGHTS RESERVED.

LOC	DIST
AF	50

REVISIONS

P	LTR	DESCRIPTION	DATE	DWN	APVD
	L2	REVISED PER ECO-11-004587	11MAR11	RK	HMR

△6 REDUCED PACKAGE QUANTITY.

△7 OBSOLETE PARTS: OBSOLETE CIS STREAMLINING PER D.RENAUD/D.SINISI


1 CONTINUOUS STRIP ON REEL.


2 WIRE SIZE IS [#22-#18] AWG.

3 INSULATION RANGE IS 2.03-2.79 [.080-.110] DIA.


△4 FOR FOREIGN PRODUCTION ONLY REELED WITH PAPER INTERLEAVE

△5 PRELIMINARY - NOT FOR PRODUCTION

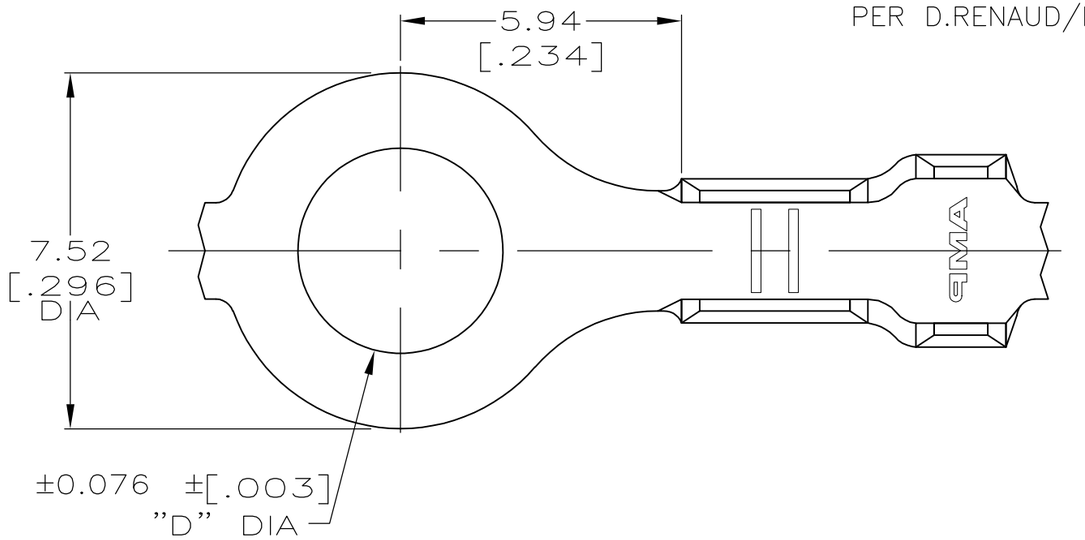

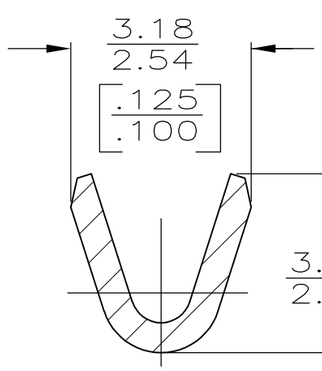

SECTION A-A
SCALE 10:1

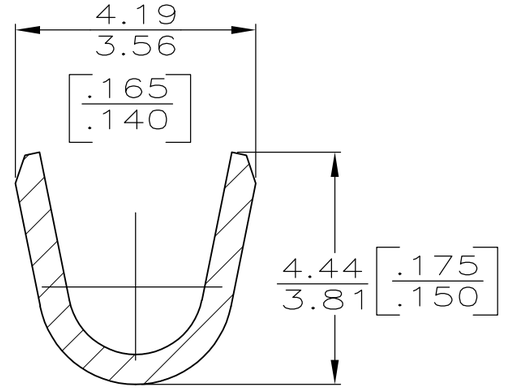

SECTION B-B
SCALE 10:1

	FINISH	STUD SIZE	D DIM	PART NO
△6	TIN PLATING	M 3.5 - [#6]	3.68 [.145]	△5 42037-9
	TIN PLATING	[#10]	5.00 [.197]	△5 42037-8
△4 △7 OBSOLETE	TIN PLATING	M 4 - [#8]	4.34 [.171]	~~42037-7~~
OBSOLETE △4	~~TIN PLATING~~	~~[#10]~~	~~5.00 [.197]~~	~~42037-6~~
	TIN PLATING	[#10]	5.00 [.197]	42037-2
	TIN PLATING	M 4 - [#8]	4.34 [.171]	42037-1
	TIN PLATING	M 3.5 - [#6]	3.68 [.145]	42037

THIS DRAWING IS A CONTROLLED DOCUMENT.

DIMENSIONS: mm [INCHES]

TOLERANCES UNLESS OTHERWISE SPECIFIED:
0 PLC ± -
1 PLC ± -
2 PLC ± 0.25 [.010]
3 PLC ± -
4 PLC ± -
ANGLES ± -

MATERIAL: 082 BRASS

FINISH: SEE TABLE

DWN JR RUTH 01AUG00
CHK MS FEHER 01AUG00
APVD D DECKER 01AUG00
PRODUCT SPEC —
APPLICATION SPEC —
WEIGHT —

CUSTOMER DRAWING

TE Connectivity

NAME: RING

SIZE	CAGE CODE	DRAWING NO	RESTRICTED TO
A3	00779	C-42037	—

SCALE	SHEET	REV
8:1	1 OF 1	L2

ООО «НИОКРсистемс» - это оперативные поставки широкого спектра электронных компонентов отечественного и импортного производства напрямую от производителей и с крупнейших мировых складов. Реализуемая нашей компанией продукция насчитывает более полумиллиона наименований.

Благодаря этому наша компания предлагает к поставке практически не ограниченный ассортимент компонентов как оптовыми, мелкооптовыми партиями, так и в розницу.

Благодаря развитой сети поставщиков, помогаем в поиске и приобретении экзотичных или снятых с производства компонентов.

Наша компания это:

- Гарантия качества поставляемой продукции
- Широкий ассортимент
- Минимальные сроки поставок
- Техническая поддержка
- Подбор комплектации
- Индивидуальный подход
- Гибкое ценообразование
- Работаем по 275 ФЗ

ООО «НИОКР СИТЕМС»
Москва, 125362, Россия, ул. Вишневая, д. 9, к. 1, Блок 104 а и 104 в

Телефон: 8 (495) 268-14-82
Email: n@nsistems.ru

ИНН: 7735154786
ОГРН: 1167746717709